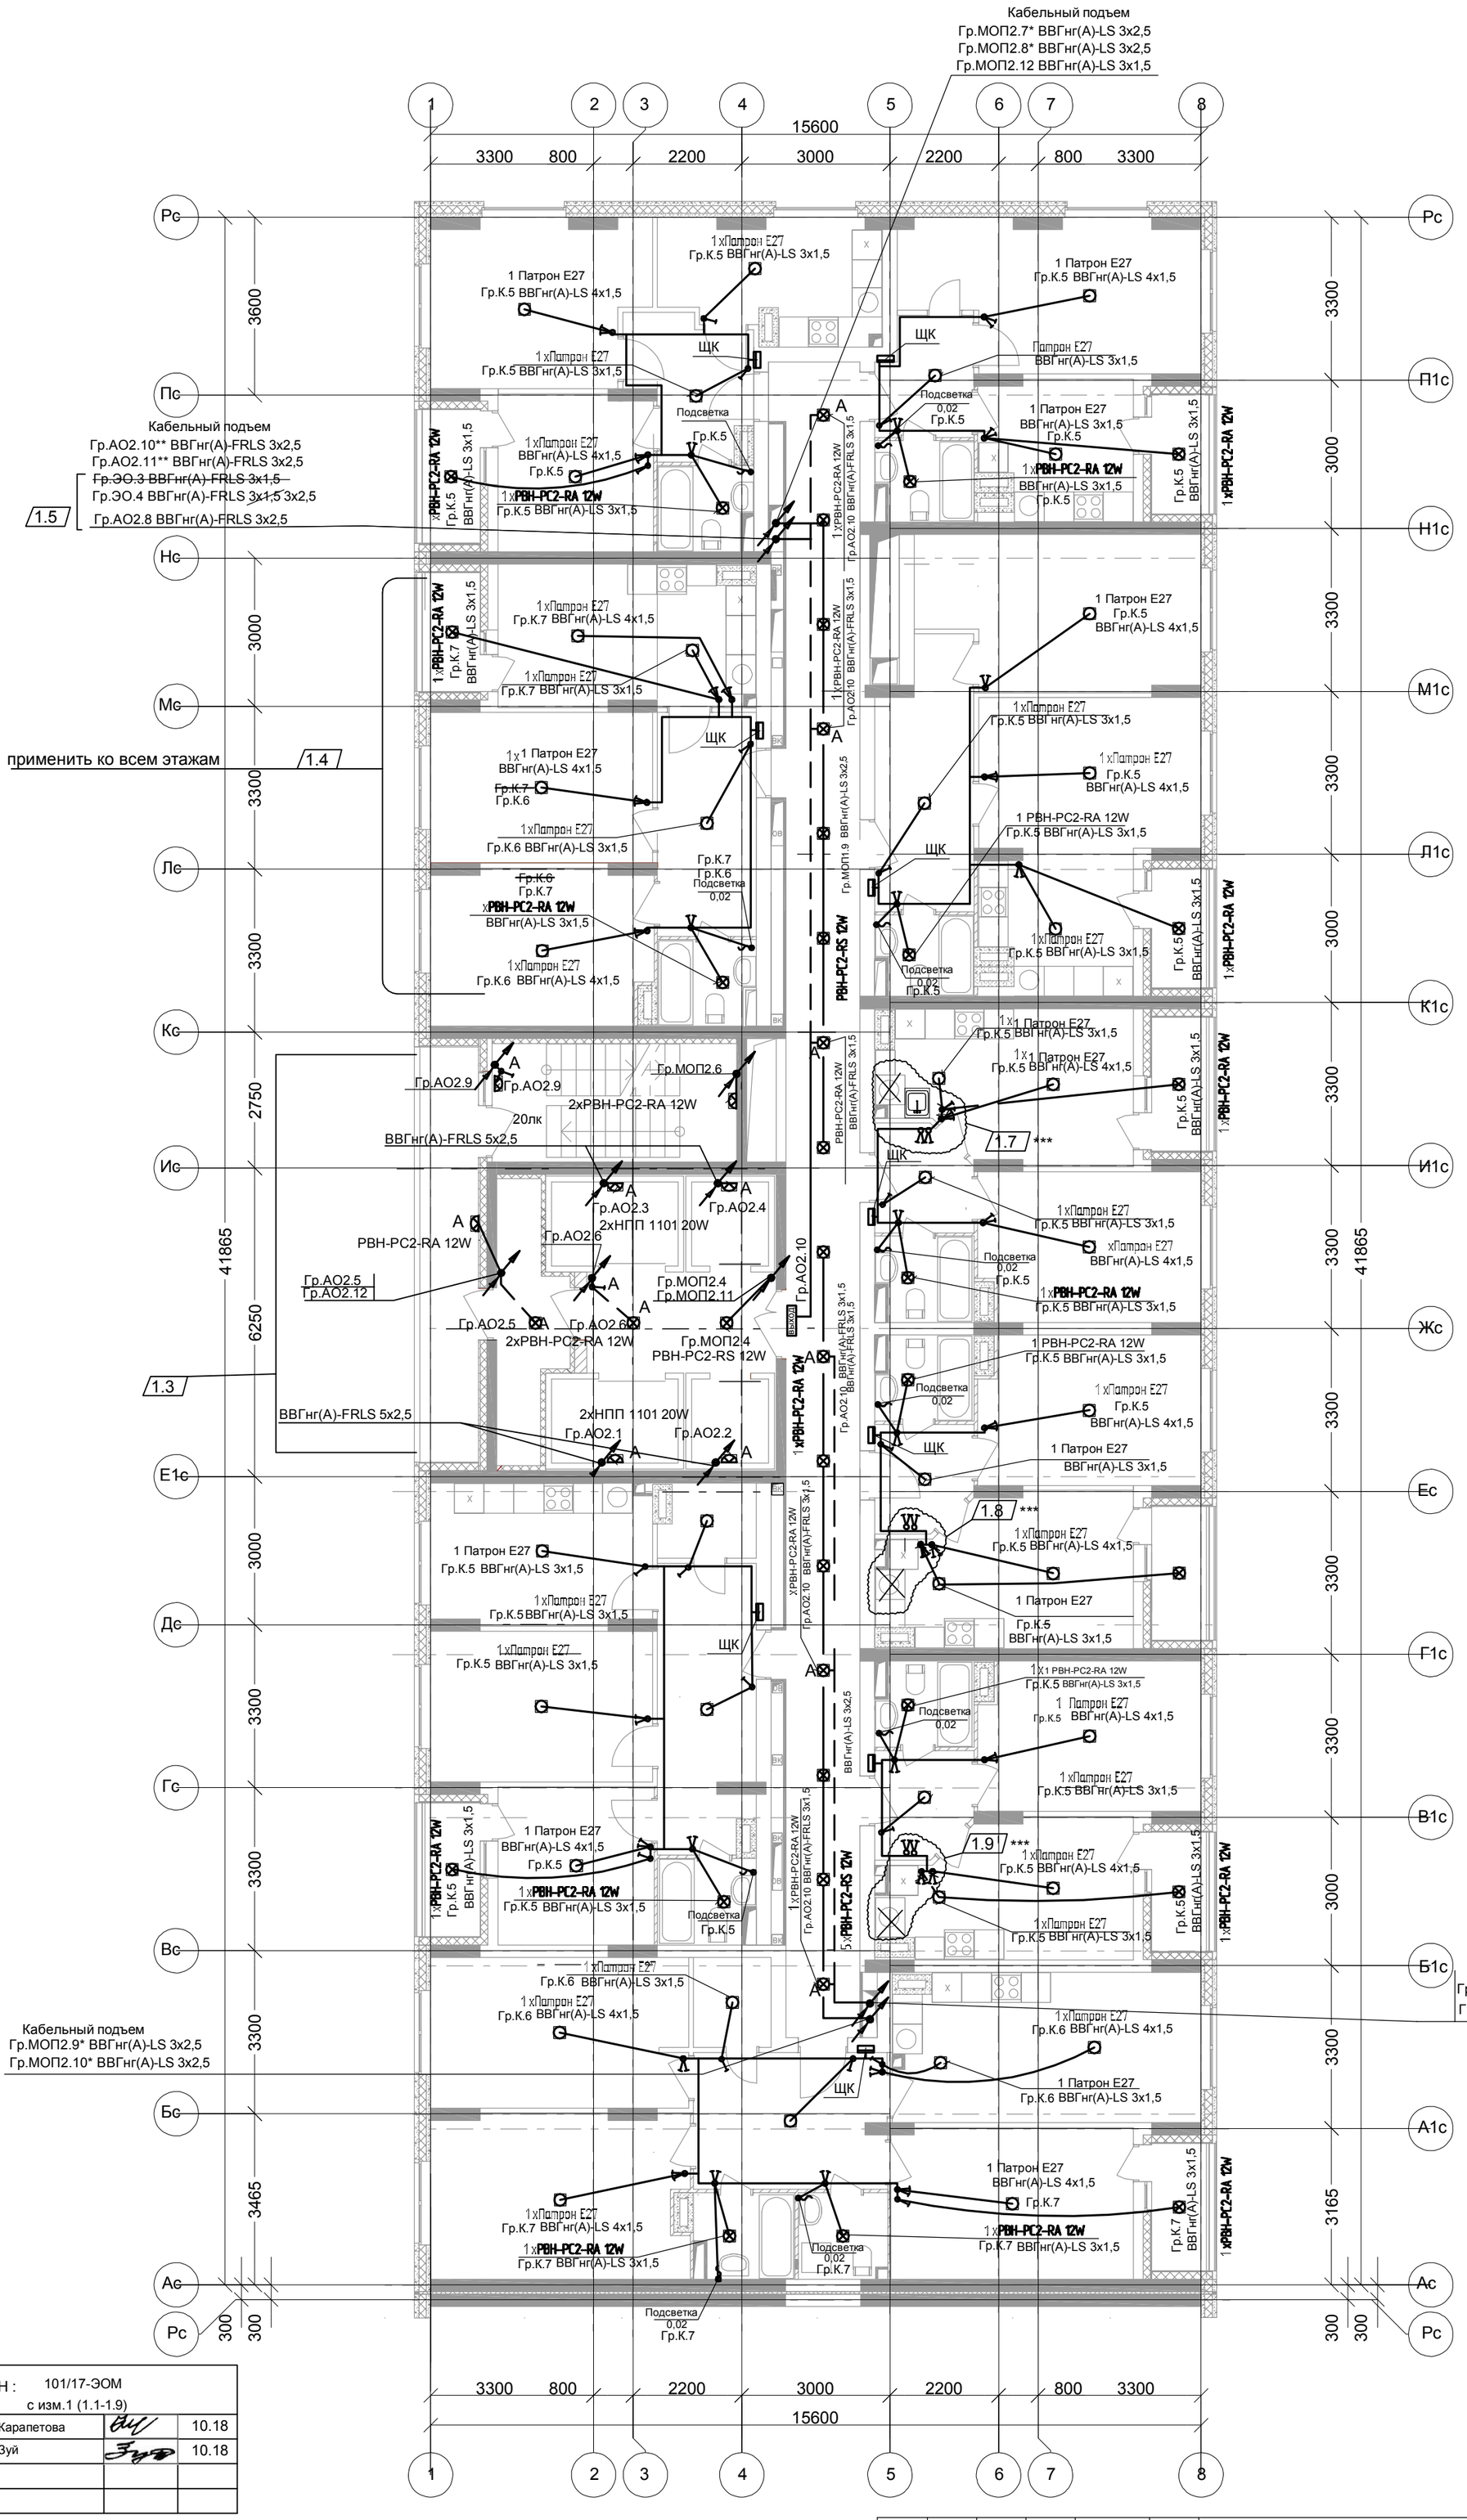

ПРИВЯЗАН : 101/17-ЭОМ с изм.1 (1.1-1.9)			
Исполнитель	Карапетова		10.18
Рук.гр.	Зуй		10.18
Инв.№			

Применить ко всем этажам:

1.1

* Гр.МОП2.7, Гр.МОП2.9 - 1...14 этаж; Гр.МОП2.8, Гр.МОП2.10 - 15...24 этаж.

** Гр.АО2.10 - 1...14 этаж; Гр.АО2.11 - 15...24 этаж.

*** в кухнях выключатели вынесены снаружи из-за новой расстановки оборудования.

~~* Гр.МОП2.7, Гр.МОП2.8 – 1-13 этаж, Гр.МОП2.9, Гр.МОП2.10 – 14-23 этаж~~

~~** Гр.АО2.10 – 1 этаж-13 этаж, Гр.АО2.11 – 14-23 этажи~~

~~***Заградительные огни установить на отметке +35,750 (отметка перекрытия потолка 12 этажа)~~

Изм.	Кол.уч.	Лист	Nдок.	Подписи	Дата
Разработал		Смирнов			11.12.17
ГИП		Лобан			11.12.17
Утв.		Сидоров			11.12.17

4116-01-ЭОМ

26-ти этажный 2-секционный многоквартирный жилой дом с техническим, подвальным и подземным этажами, №11 (по генплану). Жилищный комплекс "Анкудиновский парк" в д. Анкудиновка Кстовского района Нижегородской области

Внутреннее электроснабжение

Стадия	Лист	Листов
РД	61	

План прокладки сетей освещения 5-12-~~4-1~~1 этаж 2 секции.

ООО "Графит-Про" г. Нижний Новгород

Согласовано

Взам. инв. №

Подпись и дата

Инв.№ подл.